

APPLICATION GRAPHIQUE DU POS

LIMITE D'ESPACE BOISE CLASSE SELON P.O.S. DE LA COMMUNE DE ROQUEFORT-LES-PINS

APPLICATION DU PARCELLAIRE CADASTRAL SANS CONSULTATION DES TITRES NI AVEC DES VOISINS
LES LIMITES DE PROPRIÉTÉ NE SERONT GARANTIES ET DÉFINITIVES QU'APRÈS BORNAGE CONTRADICTOIRE ET DELIVRANCE PAR LES ADMINISTRATIONS COMPÉTENTES DE L'ARRÊTÉ D'ALIGNEMENT FIXANT LES LIMITES DU DOMAINE PUBLIC (Routes Nationales, Départementales, Communales, etc...)

AC 336 SECTION ET NUMERO DE PARCELLE


POINT IMPLANTÉ

REVÈTEMENT BETON BITUMINEUX


PISTE REVÈTEMENT PRODUIT DE CARRIÈRE

REVÈTEMENT BI COUCHE



Détail 1

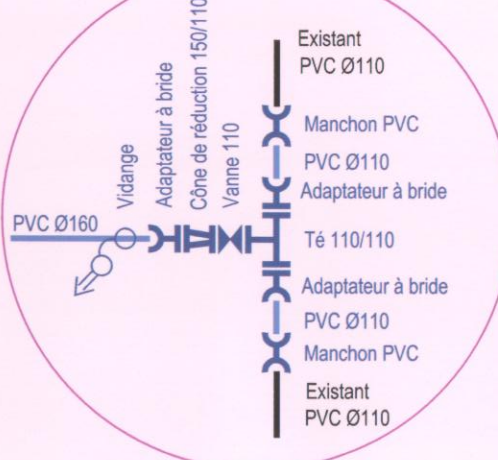

Détail 2

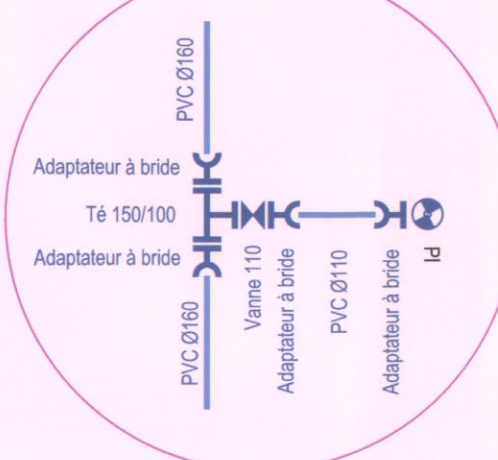

Détail 3

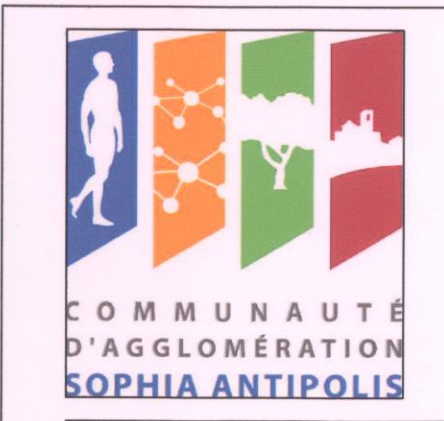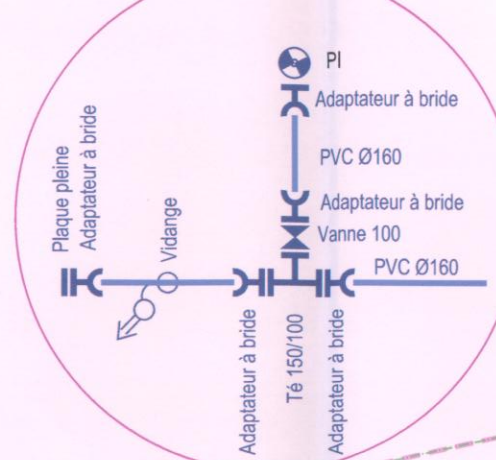

Communauté d'Agglomération Sophia Antipolis
449 Route des Crêtes
06901 SOPHIA ANTIPOLIS
Tel: 0489877000

PISTE PERIMETRALE

Plan de recolement
REC 01

Echelle: 2/1 05-07-2011
